



BTA-OPA	
NAMN	AREA
BTA	839.4 m ²
	839.4 m ²

BRA UTHYRINGSBAR	
NAMN	AREA
LOA-V 1-071-2005	79.5 m ²
LOA-V 1-071-2006	231.2 m ²
LOA-V 1-071-2007	170.8 m ²
LOA-V 1-071-3004	122.1 m ²
LOA-V 1-071-3006	27.9 m ²
	631.5 m ²

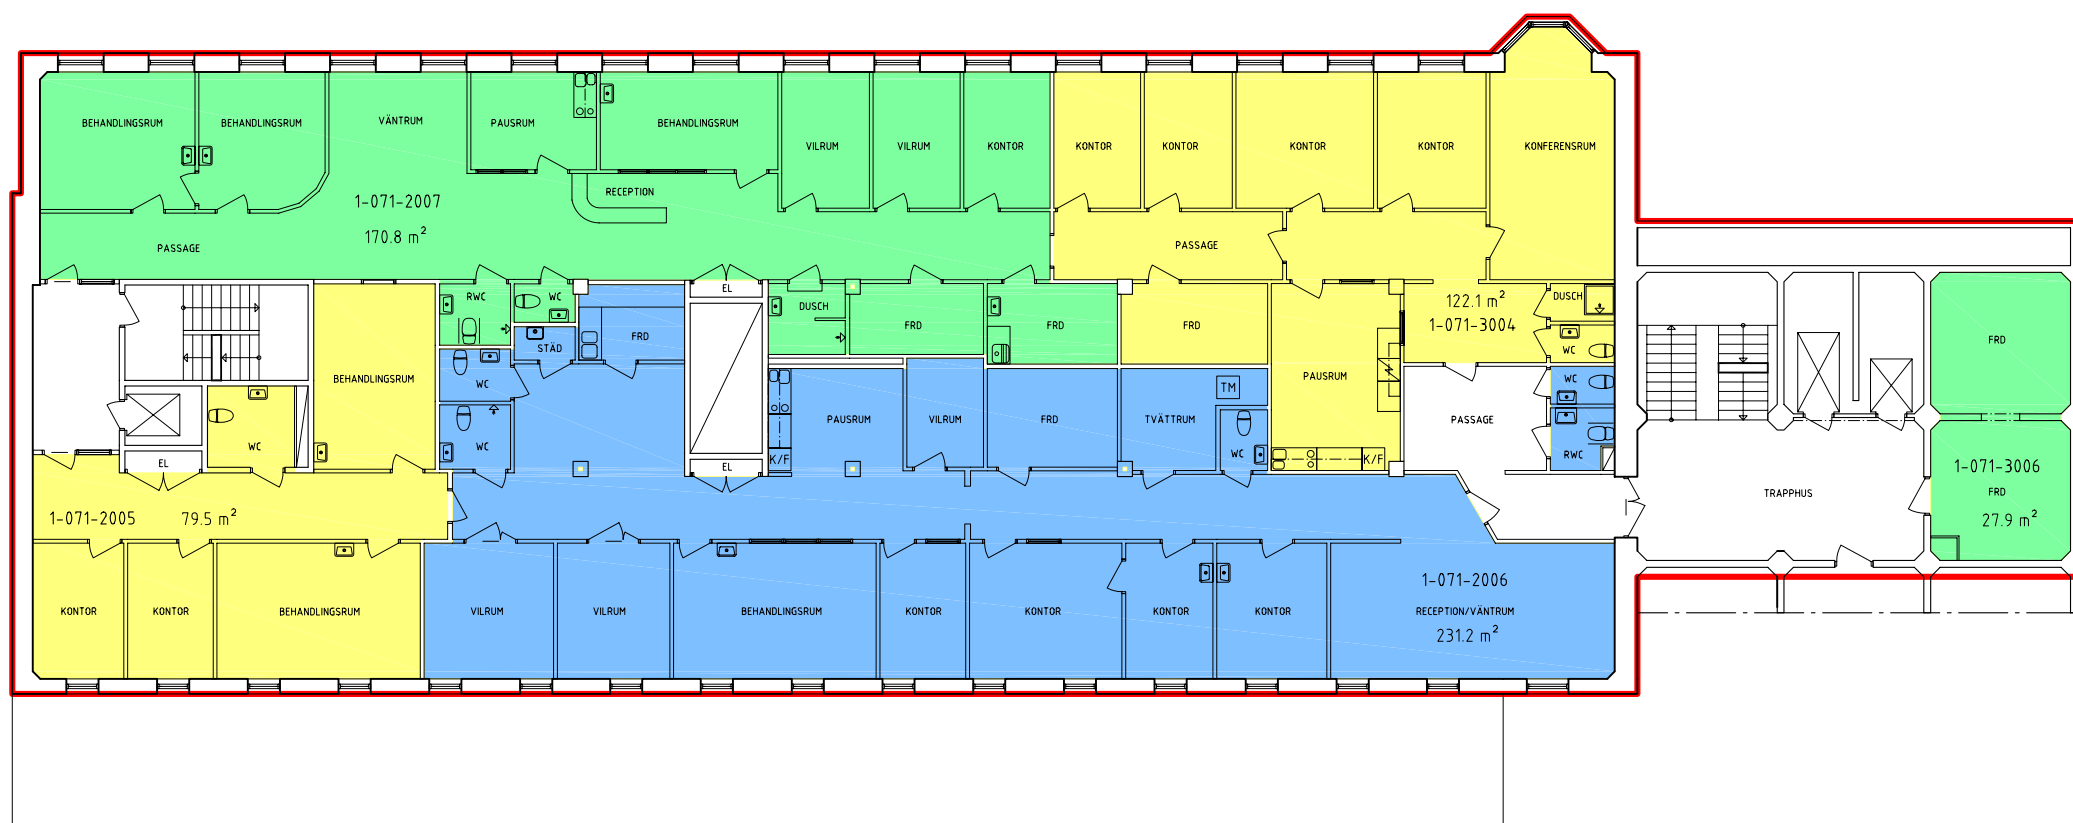

VÅNING 5

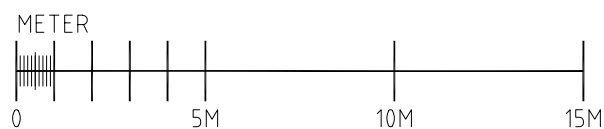

FÅR EJ BETRAKTAS SOM
UPPMÄTNINGSRITNING DÅ
DETALJMÄTNING EJ ÄR
UTFÖRD.
VISSA AVVIKELSER KAN
FÖREKOMMA.

BET	ANT	ÄNDRINGEN AVSER	SEN	DATUM
RELATIONSHANDLING				
KNECKTBACKEN 22, ÖREBRO				
BEHRN FASTIGHETER AB				
X	A	ARIA CONSULTING AB	TEL: 019-16 74 00	FAX: 019-16 74 01
	K			
	V			
	VS			
	E			
	H			
UPPDRAG NR	RISSAV	HANDLÄGGARE		
S07022	PB	P BANG		
DATUM	ANSVARIG			
2008-03-05				
KNECKTBACKEN 22				
AREA				
VÅNING 5				
SKALA	A1: 1:100	NUMMER	I BET	
	A3: 1:200	A-49.1-1050		