



1-092-0913

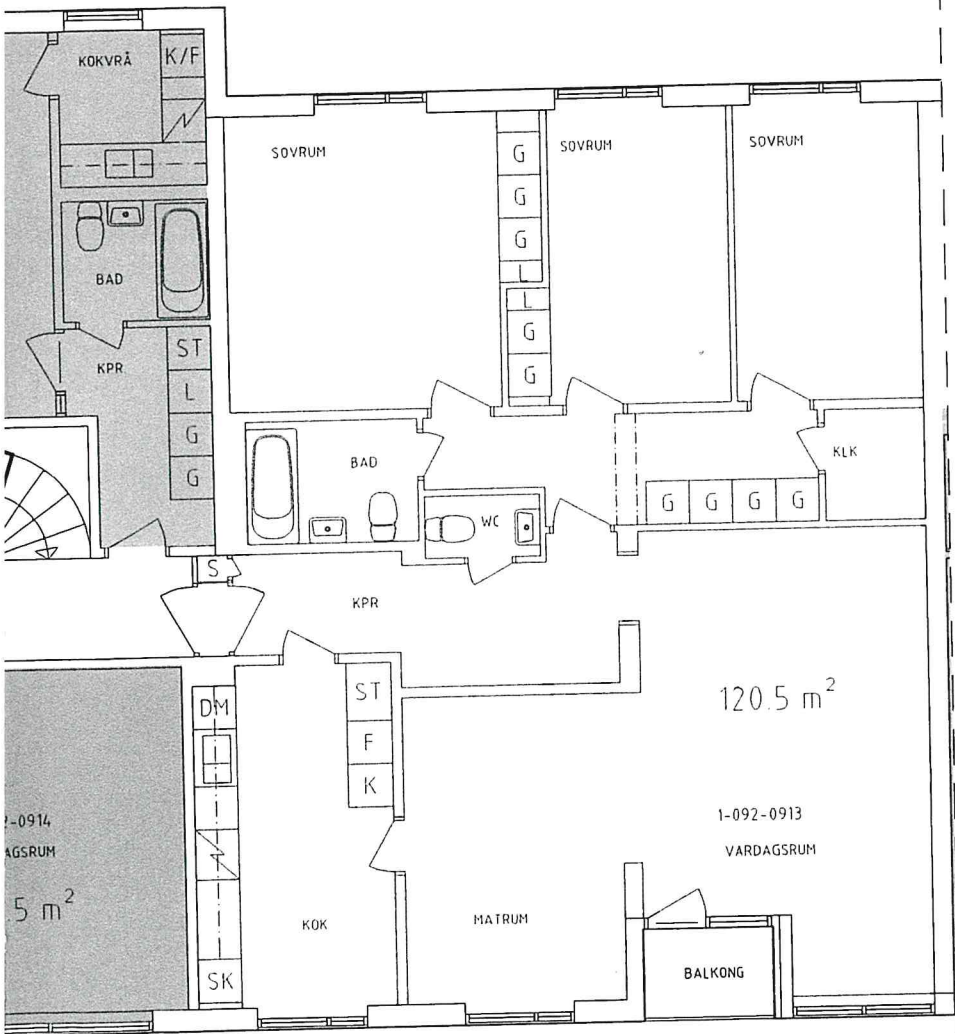

FÅR EJ BETRAKTAS SOM
UPPMÄTNINGSRITNING OCH
DETALJMÄTNING EJ AR
UTFORD.
NÅGRA DELAR AR
UPPRÄTTAT EFTER
BEFINTLIGT UNDERLAG
VISSA AVVIKELSER KAN
FÖREKOMMA SPECIFIKT I

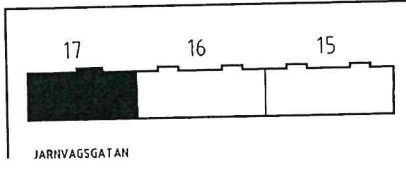

BET	ANT	ANSDAGEN AVSER	SIGN	DATUM
RELATIONSHANDLING				
FABRIKEN 17, OREBRO				
BEHRN FASTIGHETER AB				
X	A	PROJEKTENGÅGSHANDL. PEPL	TELEFON	018-74 00
	K			
	V			
	VS			
	E			
	M			
UPPDRAG NR	433438	RITAD AV	JH	HANDLAGGARE
DATUM	2018-11-09	ANSVARIG		M WIJK
JÄRNVAGSGATAN 9				
FABRIKEN 17				
AREA				
VÅNING 5, 3TR				