


VÅNING 5

BTA-OPA	
NAMN	AREA
BTA	514.5 m ²
OPA	3 m ²
	517.5 m ²

BRA UTHYRINGSBAR	
NAMN	AREA
LOA:V 1-069-0300	160.2 m ²
LOA:V 1-069-0302	247.3 m ²
	407.6 m ²

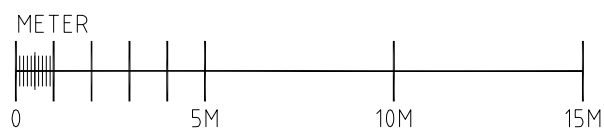

FÅR EJ BETRAKTAS SOM
UPPMÄTNINGSRITNING DÅ
DETALJMÄTNING EJ ÄR
UTFÖRD.
VISSA AVVIKELSER KAN
FÖREKOMMA.

BET	ANT	ÄNDRINGEN AVSER	SIGN	DATUM
RELATIONSHANDLING				
GNISTAN 8, ÖREBRO				
BEHRN FASTIGHETER AB				
X	A	PROJEKTENGÅNGEN PED		TEL: 019-16 74 00 FAX: 019-16 74 01
	K			
	V			
	VS			
	E			
	M			
UPPDRAG NR	391433	RITAD AV	MW	HANDLÄGGARE
DATUM	2014-05-20	ANSVARIG		M WIJK
GNISTAN 8				
AREA VÅNING 5				
SKALA	A1: 1:100	NUMMER	A-49.1-1050	BET
	A3: 1:200			