


VÅNING 6

BTA-OPA	
NAMN	AREA
BTA	415.9 m ²
	415.9 m ²

BRA UTHYRINGSBAR	
NAMN	AREA
LOA:V 1-069-0401	146.3 m ²
LOA:V 1-069-0402	209.8 m ²
	356.1 m ²

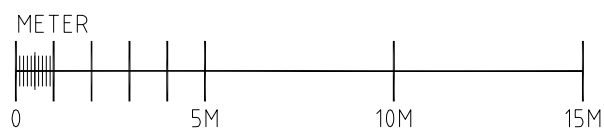

FÅR EJ BETRAKTAS SOM
UPPMÄTNINGSRITNING DÅ
DETALJMÄTNING EJ ÄR
UTFÖRD.
VISSA AVVIKELSER KAN
FÖREKOMMA.

BET	ANT	ÄNDRINGEN AVSER	SIEN	DATUM
RELATIONSHANDLING				
GNISTAN 8, ÖREBRO				
BEHRN FASTIGHETER AB				
X	A	PROJEKTENGÄNGANG GEOGRAFISK INFORMATION AB TEL: 019-16 74 00 FAX: 019-16 74 01		
	K			
	V			
	VS			
	E			
	M			
UPPDRAG NR	381028	RITAD AV	LG	HANDLÄGGARE
DATUM	2014-03-06	ANSVARIG		M WIJK
GNISTAN 8				
AREA VÅNING 6				
SKALA	A1: 1:100	NUMMER	A-49.1-1060	BET
	A3: 1:200			