

FÖRESKRIFTER:

MÅTT ANGES I MILLIMETER OM INTE ANNAT ANGES
PLUSHÖJDER ANGES I METER

INGEN BRAND- OCH ELLER
LJUDUTREDNING ÄR
UTFÖRD PÅ DENNA SKISS


FÖRKLARINGAR:

ÖPPNING I BEFINTLIG VÄGG
BEFINTLIGA VÄGGAR


IGENSATT DÖRR

BEF. DÖRR

BEF. DÖRR MED GLAS

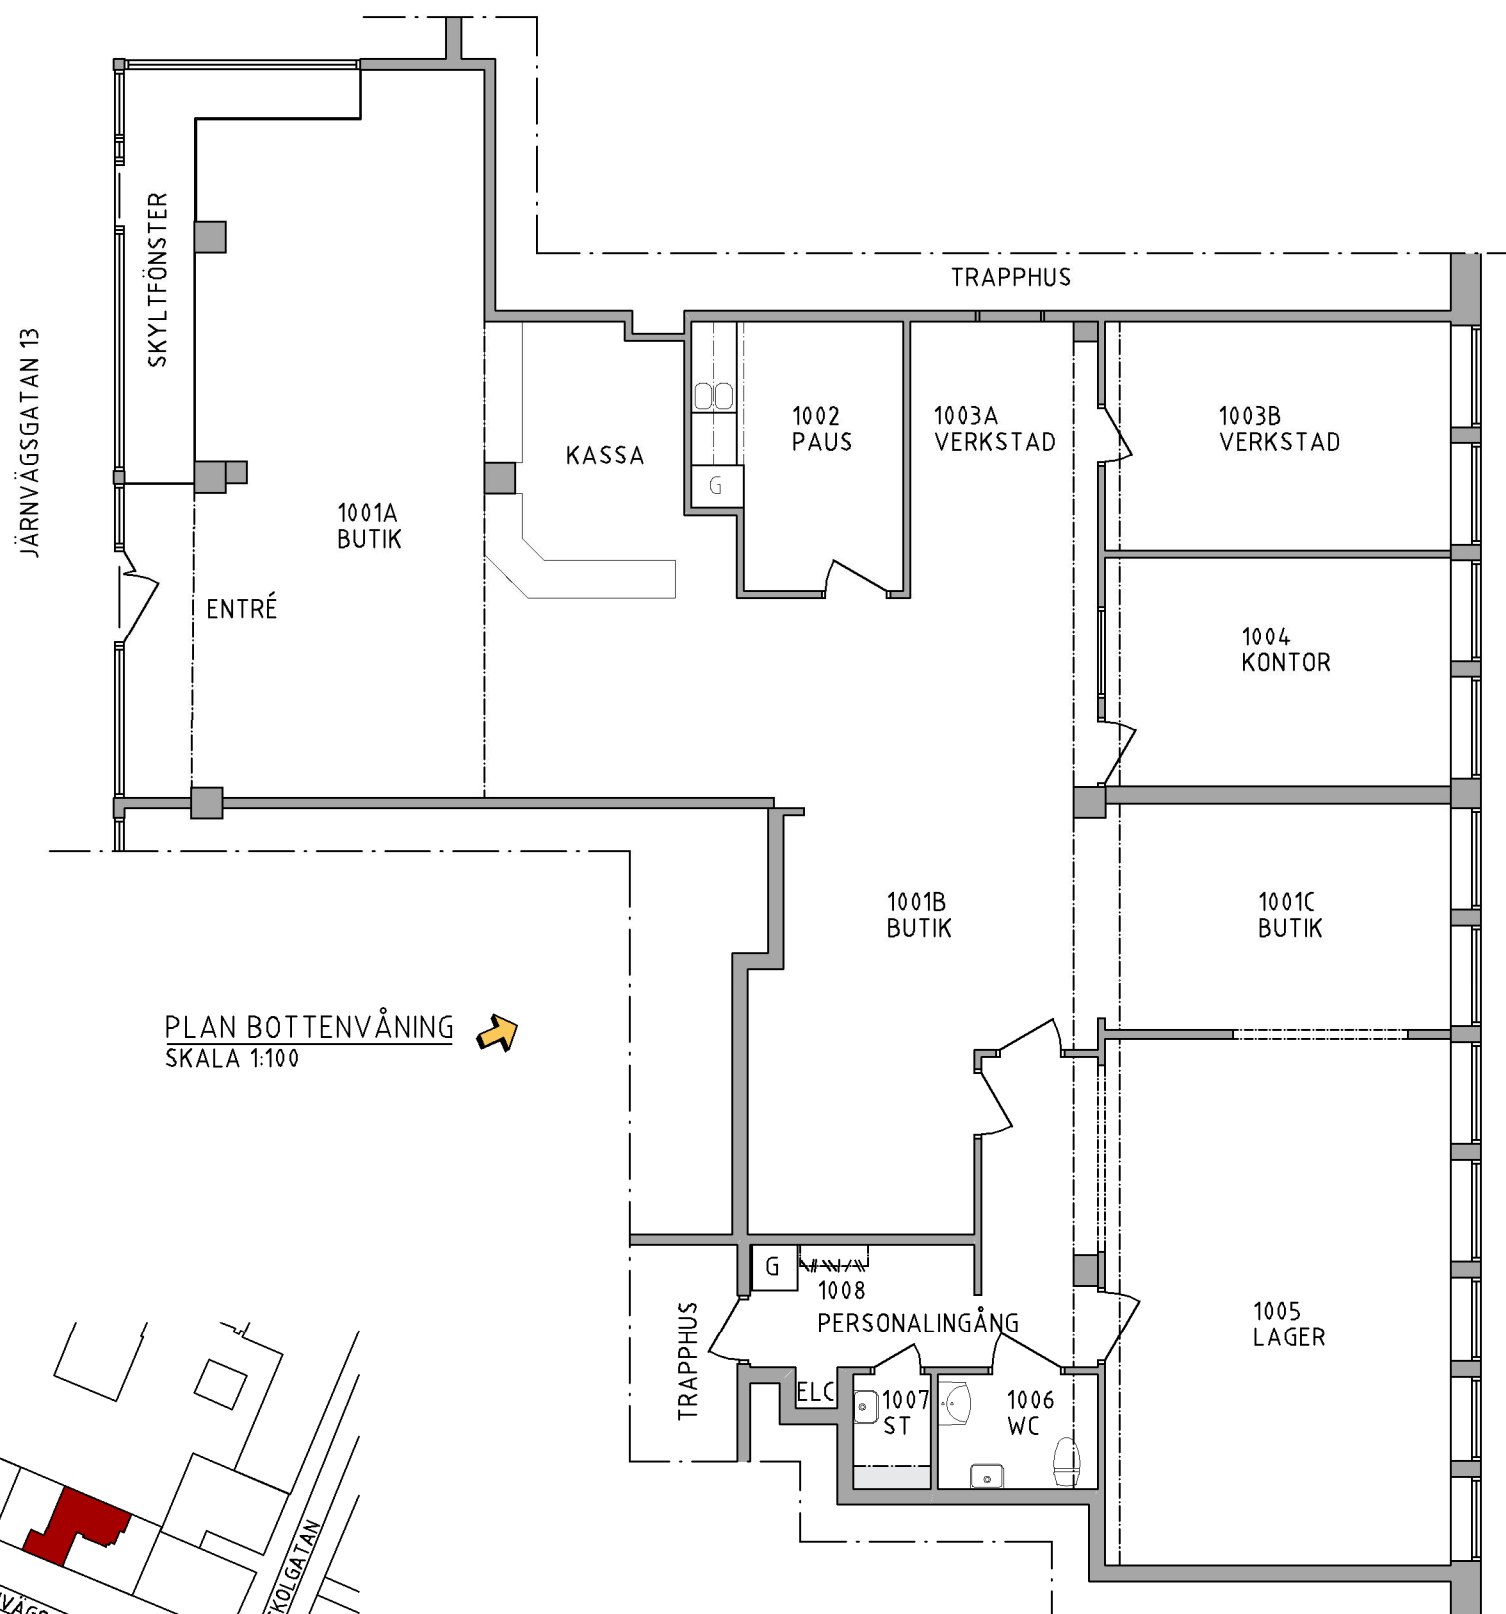


PLAN BOTTENVÅNING
SKALA 1:100

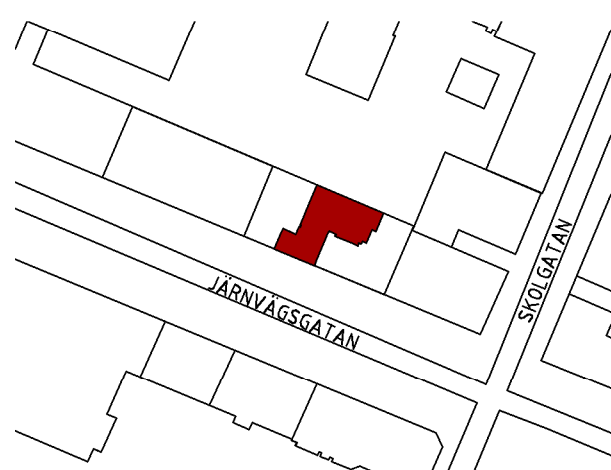

ORIENTERINGSFIGUR
EJ SKALENLIG

METER 1:100 A3

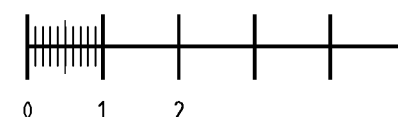

BET	ANT	ÄNDRINGEN ANSER	SIGN	DATUM
RELATIONSHANDLING				
JÄRNVÄGSGATAN 13				
 EN VÅRD MED MÖJLIGHETER				
 PROJEKTERINGSMÄNG				
UPPDRAG NR 433251		RITAD AV ES		HANDLEDARE LG OTTERLING
DATUM 2020-04-23		ANSVARIG		
BEFINTLIG LOKAL PLAN				
SKALA A1: 50 A3: 100		NUMMER A-40-1-101		BET