 








**FÖRESKRIFTER:**  
MÅTT ANGES I MILLIMETER OM INTE ANNAT ANGES  
PLUSHÖJDER ANGES I METER

INGEN BRAND- OCH ELLER  
LJUDUTREDNING ÄR  
UTFÖRD PÅ DENNA SKISS


- FÖRKLARINGAR:**
-  ÖPPNING I BEFINTLIG VÄGG
  -  BEFINTLIGA VÄGGAR
  -  IGENSATT DÖRR
  -  BEF. DÖRR
  -  BEF. DÖRR MED GLAS



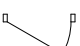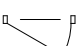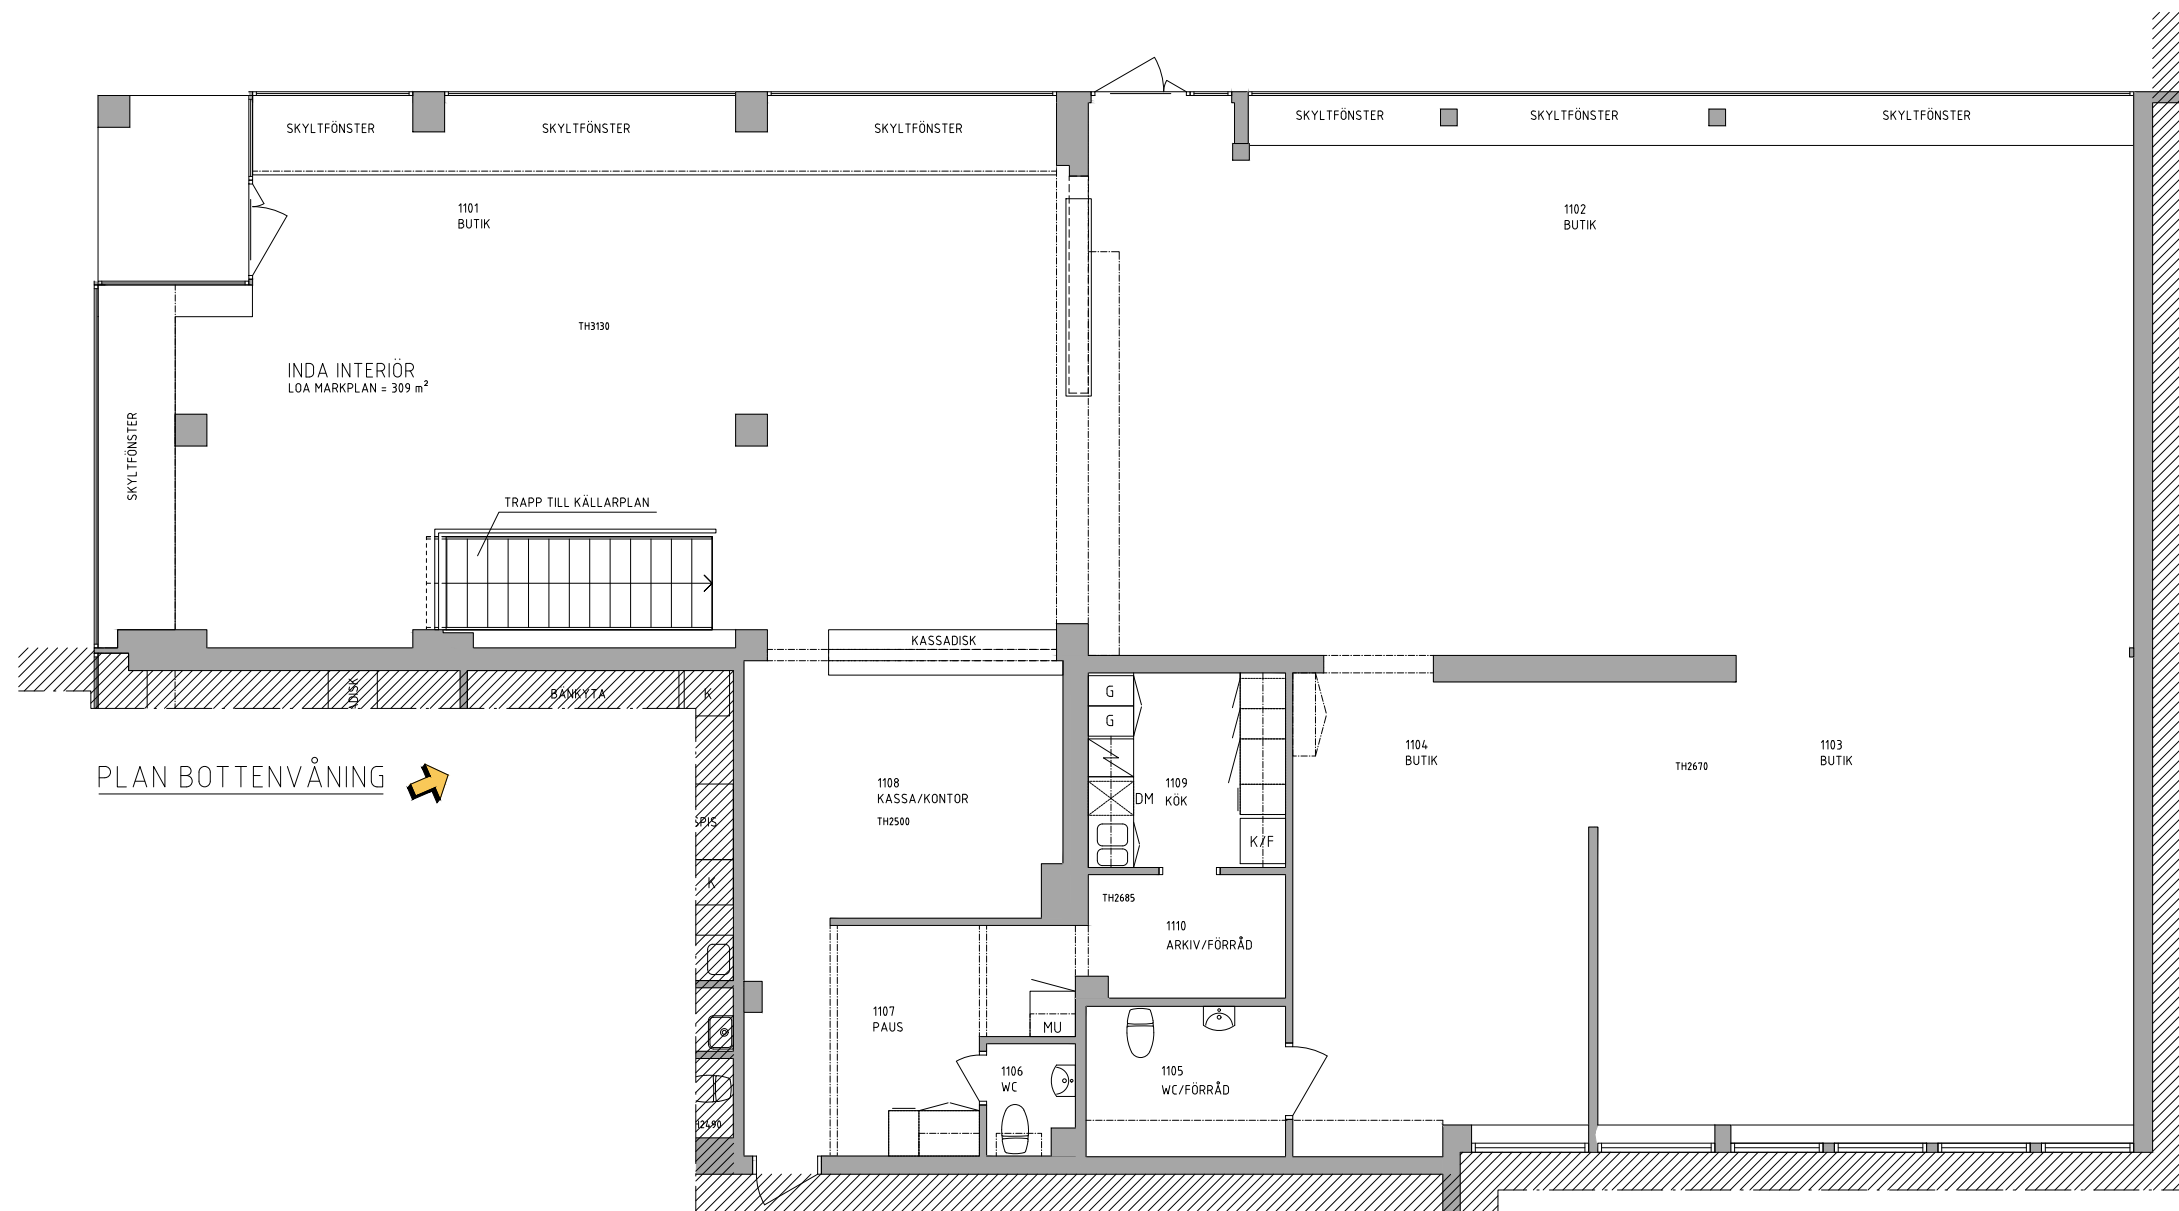PLAN BOTTENVÅNING 

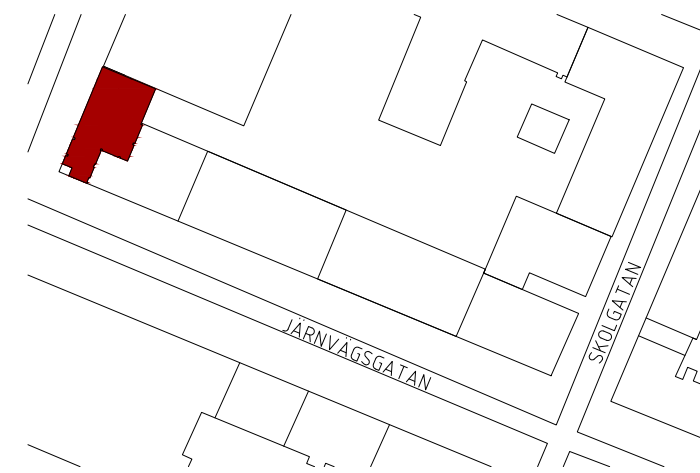

ORIENTERINGSFIGUR   
EJ SKALENLIG

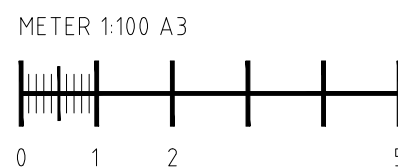

BET	ANT	ÄNDRINGEN AVSER	SIGN	DATUM
RELATIONSHANDLING				
FABRIKEN 17				
 <b>BEHRN</b> FASTIGHETER AB EN VÄRD MED MÖJLIGHETER				
 <b>PE</b> PROJEKTENGAGEMANG				
UPPDRAG NR 11010306	RITAD AV CA	HANDLÄGGARE LG OTTERLING	FREDSGATAN 2 703 62 ÖREBRO TEL: 030-516 05 60 www.pe.se	
DATUM 2020-05-25	ANSVARIG			
INDA INTERIÖR BEFINTLIG LOKAL PLAN 1, BOTTENVÅNING				
SKALA A1: 50 A3: 100	NUMMER A-40-1-101		I BET	

**FÖRESKRIFTER:**

MÅTT ANGES I MILLIMETER OM INTE ANNAT ANGES  
PLUSHÖJDER ANGES I METER

INGEN BRAND- OCH ELLER  
LJUDUTREDNING ÄR  
UTFÖRD PÅ DENNA SKISS


**FÖRKLARINGAR:**

ÖPPNING I BEFINTLIG VÄGG  
BEFINTLIGA VÄGGAR

IGENSATT DÖRR



BEF. DÖRR

BEF. DÖRR MED GLAS

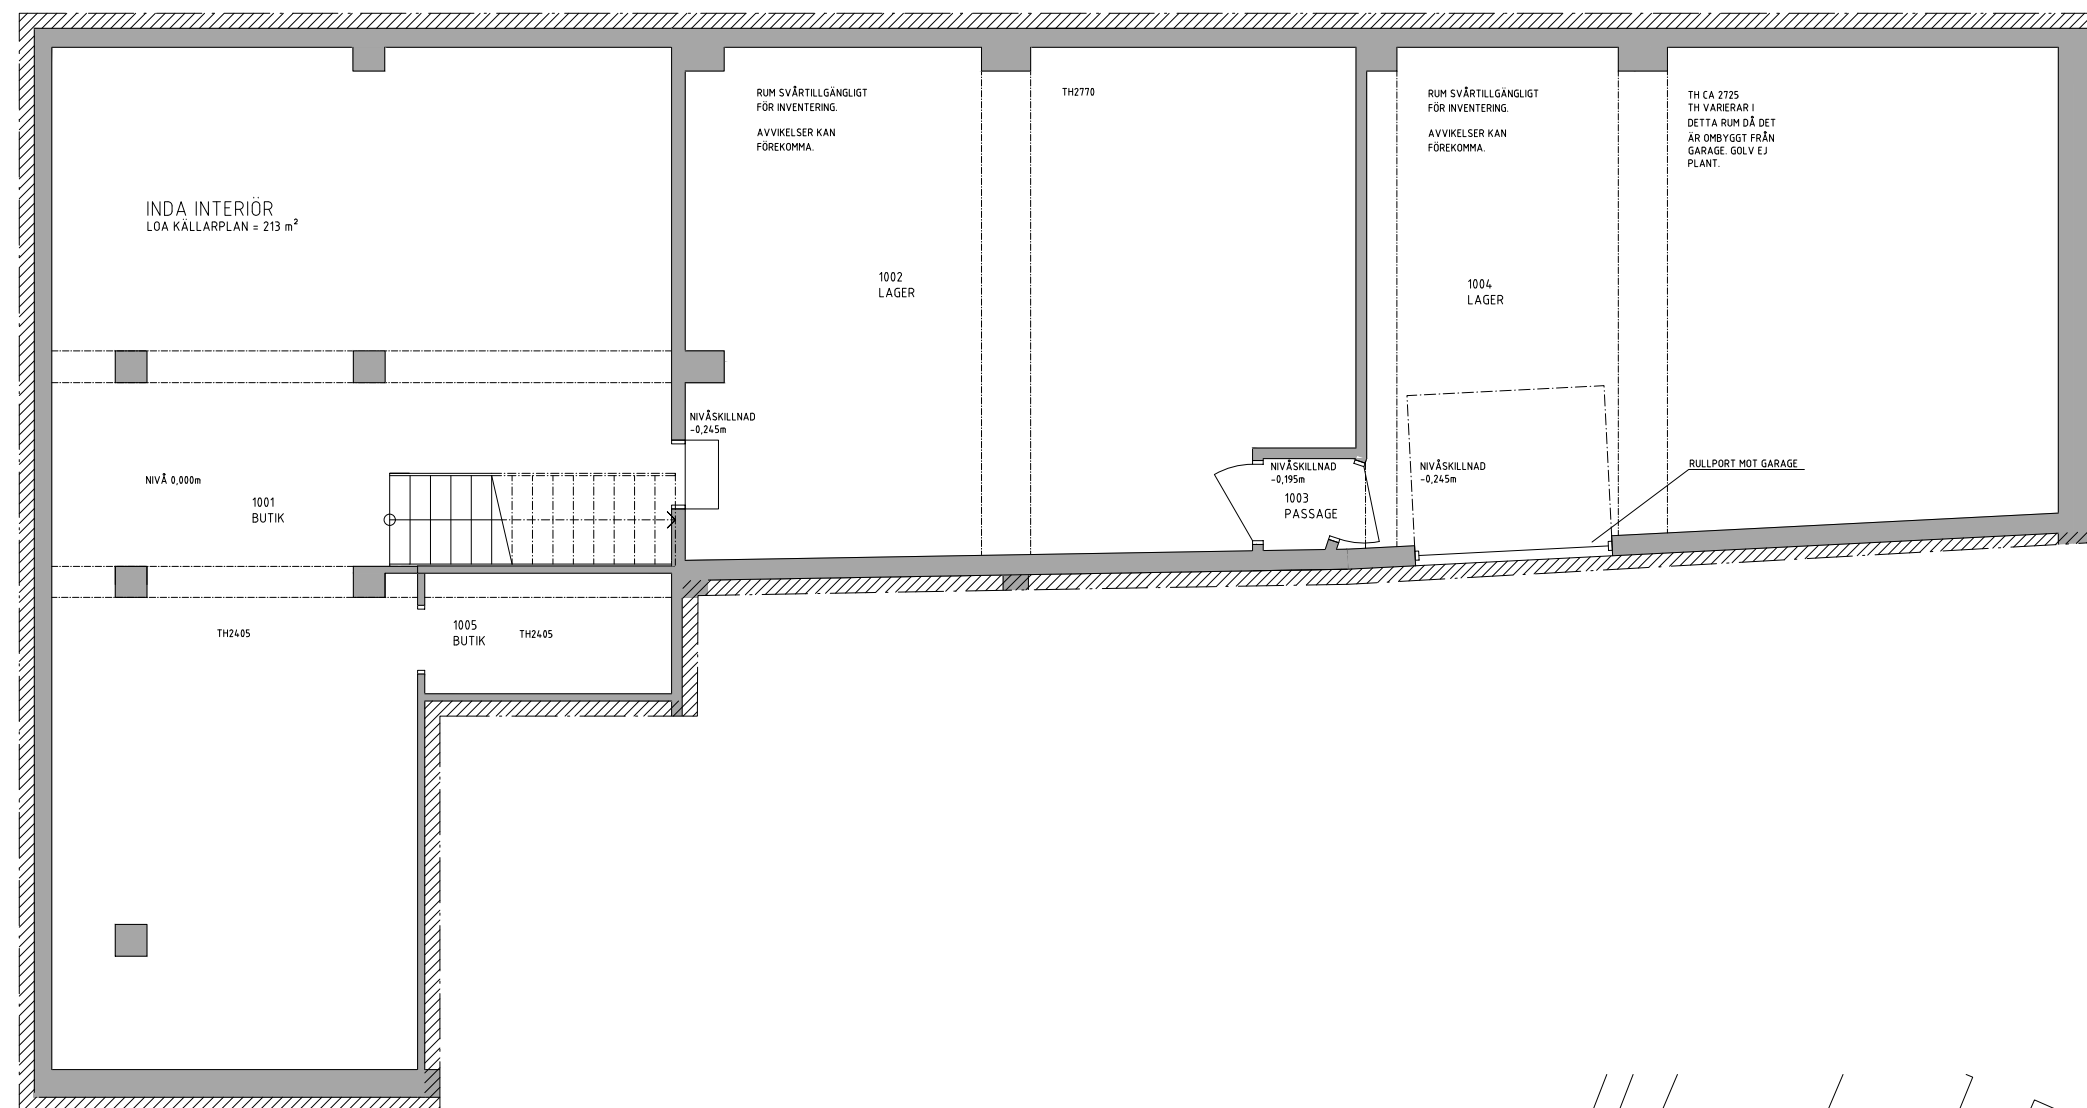

PLAN KÄLLARVÅNING →

METER 1:100 A3

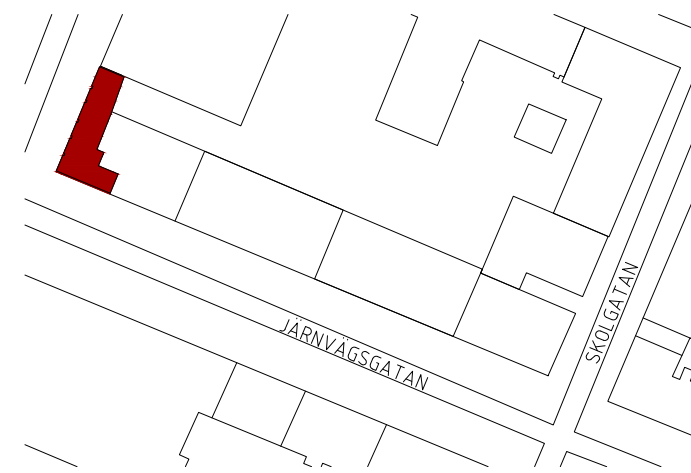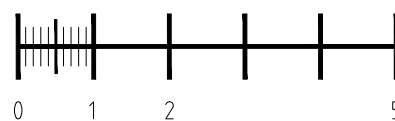

ORIENTERINGSFIGUR  
EJ SKALENLIG ↑

BET	ANT	ÄNDRINGEN AVSER	SIGN	DATUM
RELATIONSHANDLING				
FABRIKEN 17				
 EN VÅRD MED MÖJLIGHETER				
 PROJEKTENGAGEMANG				
UPPDRAG NR 11010306		RITAD AV CA		HANDLÖGARE LG OTTERLING
DATUM 2020-05-25		ANSVARIG		
INDA INTERIÖR BEFINTLIG LOKAL PLAN 0, KÄLLARVÅNING				
SKALA A1: 50 A3: 100	NUMMER A-40-1-109			BET