



BTA-0PA	
NÄM	AREA
BTA	3877 m ²
	3877 m ²

BRA UTHYRNINGSSBAR	
NÄM	AREA
LOAV 1-046-0001	514 m ²
	514 m ²

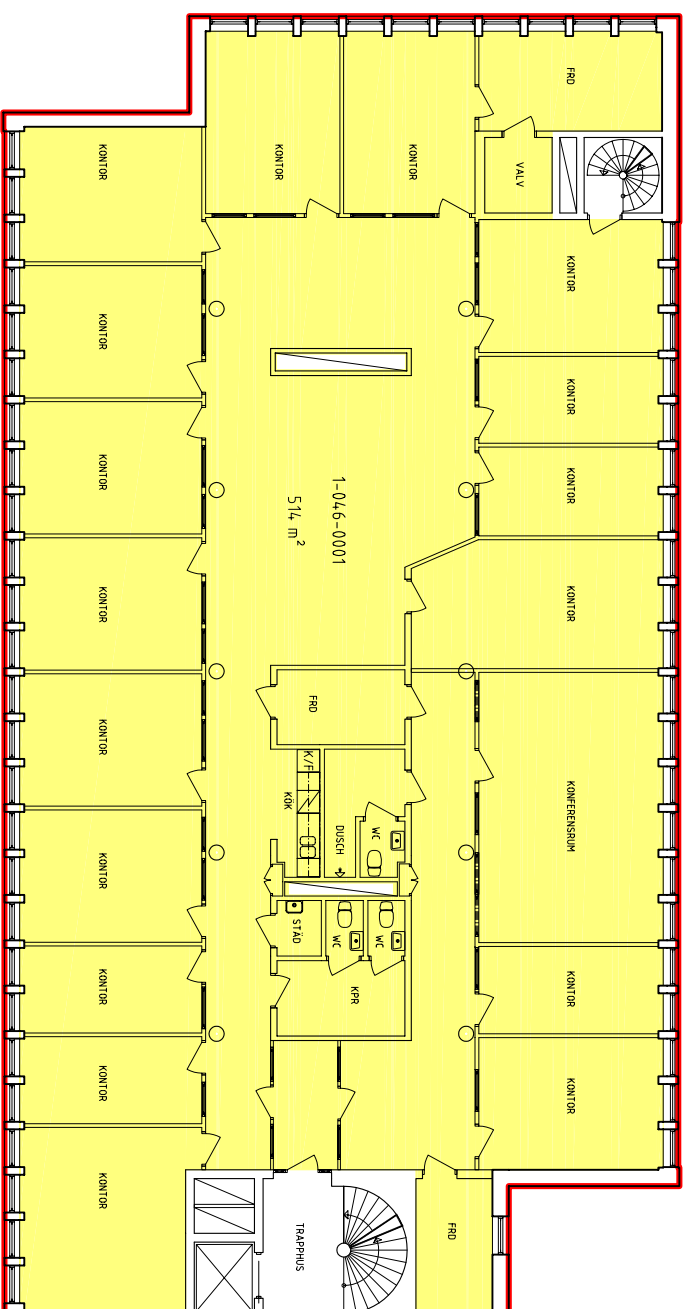

VÅNING 5

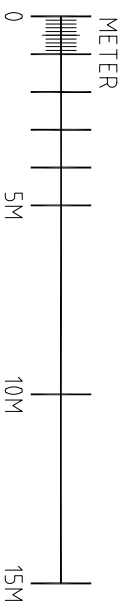

FÅR EJ BETRÄKTAS SOM
UPPRÄTNINGSRITNING DA
DETALJRIITNING EJ AR
UTFÖRD
VISSA ÄVVIKELSER KAN
FÖREKOMMA

BET	ANDERS NYSS	SEM	DAVID
RELATIONSHANDLING			
KNECKTBACKEN 24, ÖREBRO			
X	A	AREA CONSULTING AB	TEL: 091-96 74 00 FAX: 091-96 74 01
K			
V			
VS			
F			
H	ERIK ÅV	HANU AGOZAR	
DRÖMMA NR	S07008	B NIELSEN	P BANG
TEKNIK	ANSVARIG		
2007-08-27			
KNECKTBACKEN 24			
AREA		NUMMER	
VÅNING 5		A-49.1-1050	1 BET
SKALA: A1: 1:100			
A3: 1:200			