



BTA-OPA	
NAMN	AREA
BTA	839.4 m ²
	839.4 m ²

BRA UTHYRINGSBAR	
NAMN	AREA
LDA-V 1-071-3003	625.4 m ²
LDA-V 1-071-3007	27.9 m ²
	653.2 m ²

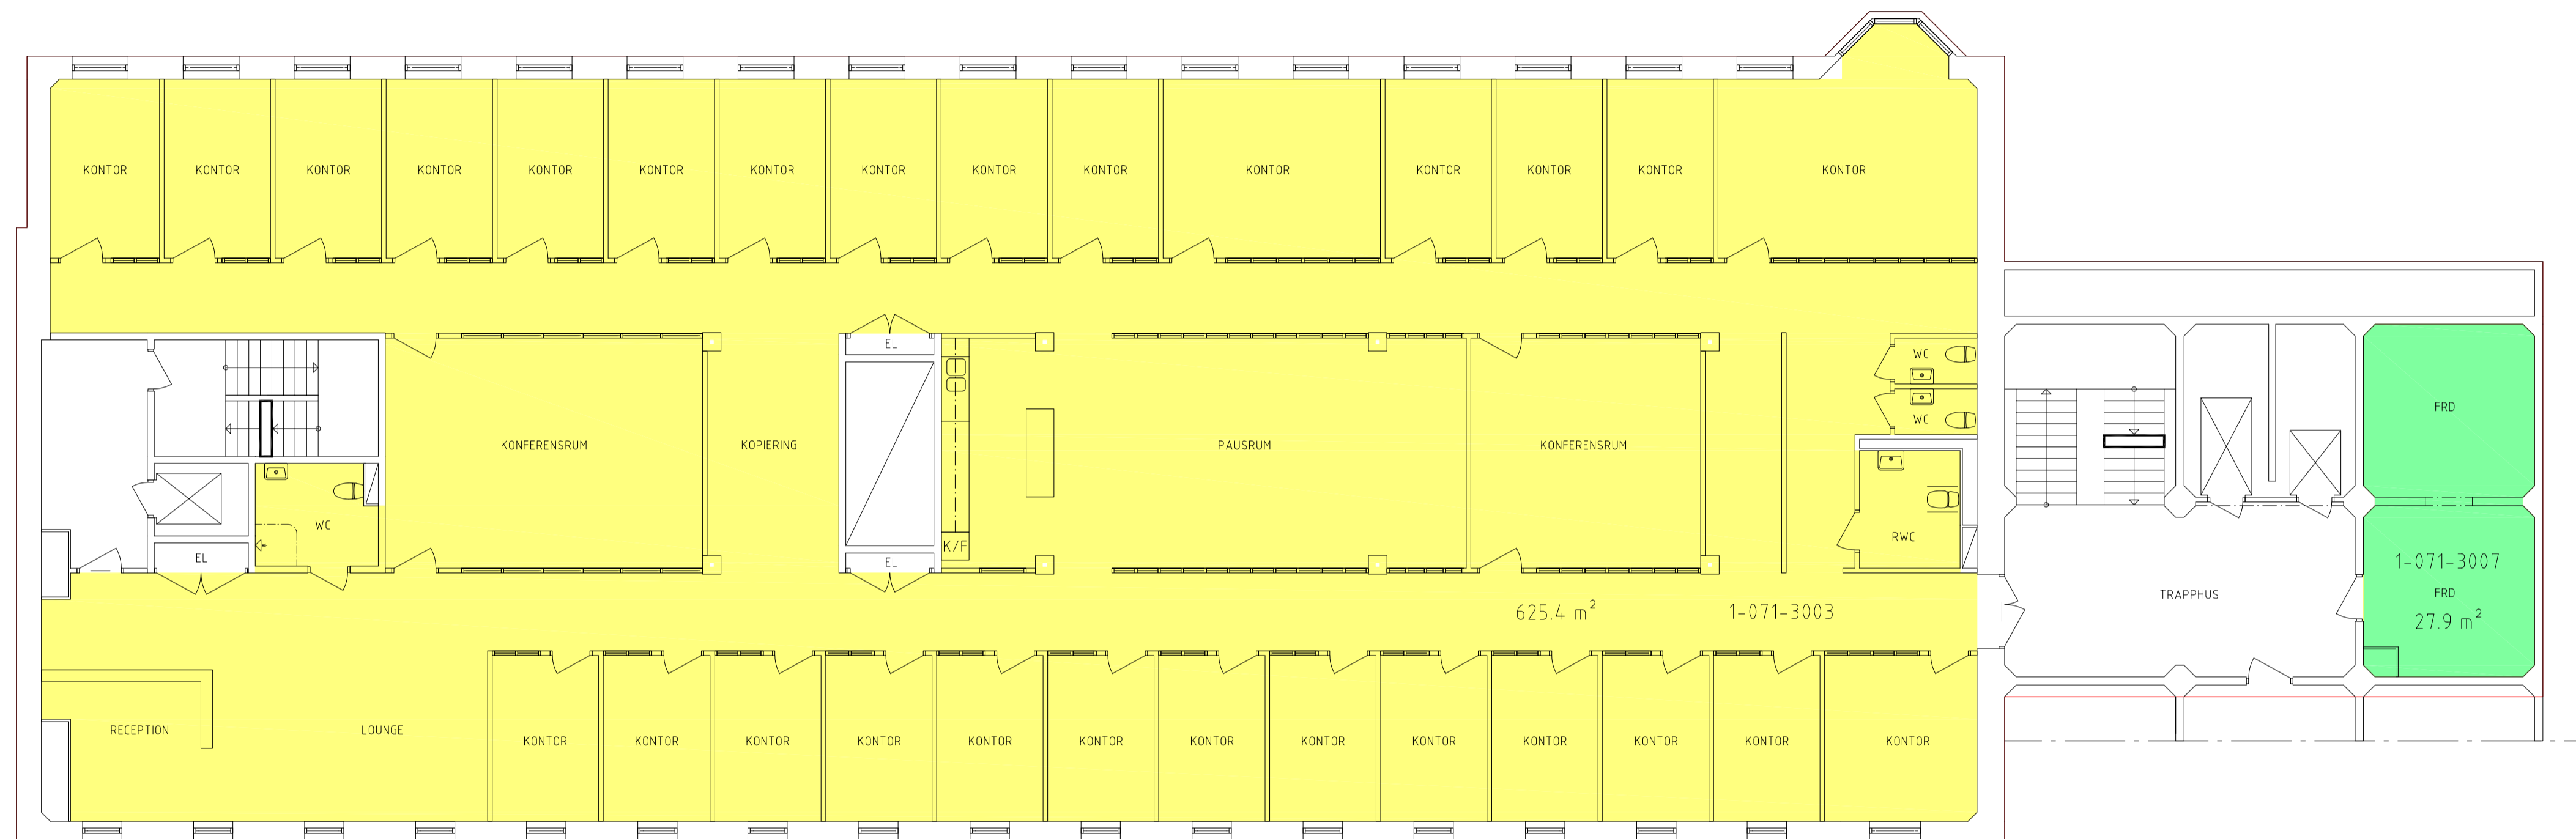

VÅNING 6

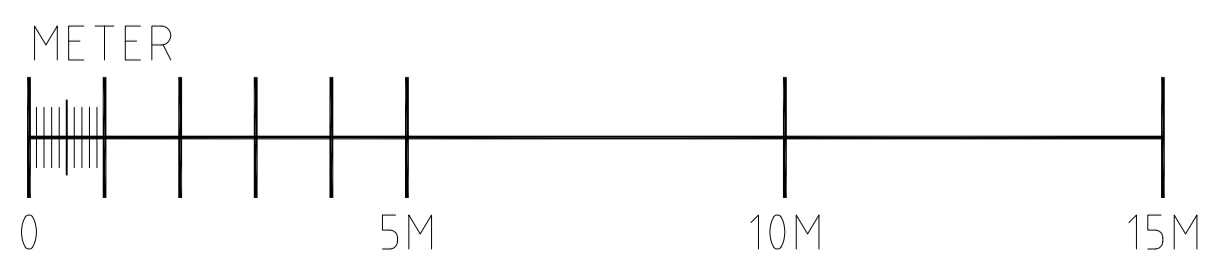

FÅR EJ BETRAKTAS SOM
UPPMÄTNINGSRITNING DÅ
DETALJMÄTNING EJ ÄR
UTFÖRD.
VISSA AVVIKELSER KAN
FÖREKOMMA.

BET	ANT	ÄNDRINGEN AVSER	SIGN	DATUM
RELATIONSHANDLING				
KNECKTBACKEN 22, ÖREBRO				
BEHRN FASTIGHETER AB				
X	A	PROJEKTENGÄMANG		TEL: 010-516 65 60
	K			
	V			
	VS			
	E			
	M			
UPPDRAG NR 431995		RITAD AV C ZETTERMAN		HANDLÄGGARE M WIJK
DATUM 2019-02-15		ANSVARIG		
KNECKTBACKEN 22				
AREA VÅNING 6				
SKALA A1: 1:100 A3: 1:200		NUMMER A-49.1-1060		I BET