






BTA-0PA	
NAVN	AREA
BTA	265,1 m ²
0PA	98,5 m ²
	283,5 m ²

BRA UTHYRINGSBAR	
NAVN	AREA
LOAV 1-058-0004	136,6 m ²
	136,6 m ²

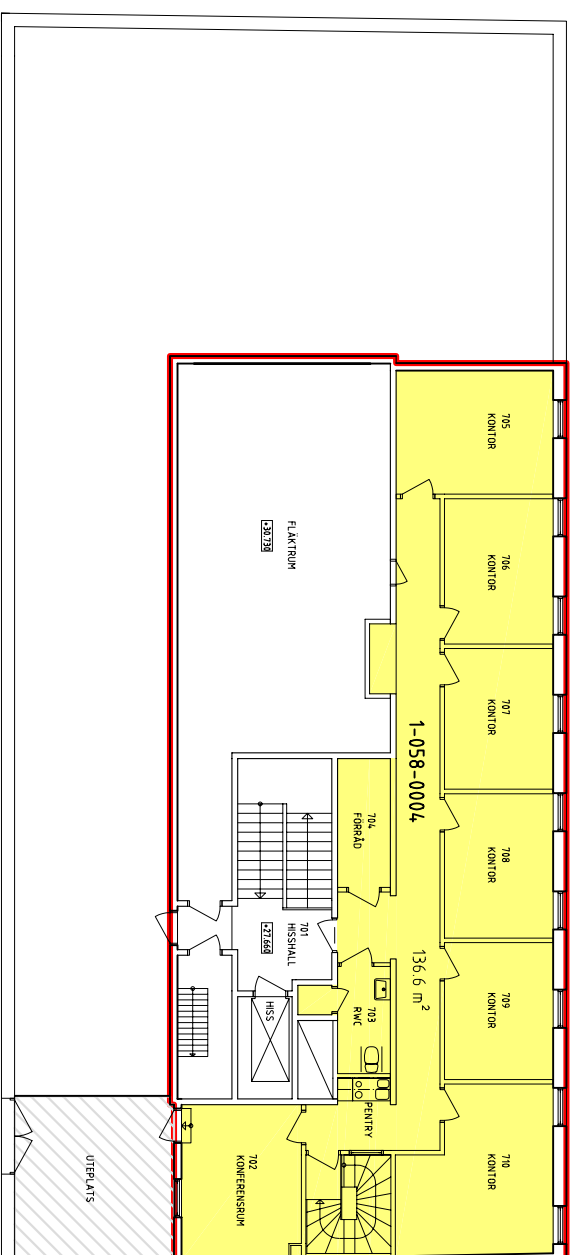

VÅNING 7

HISSMASKINRUM

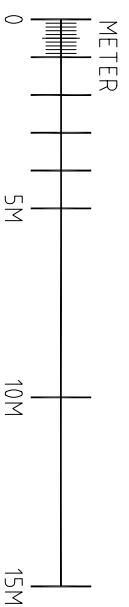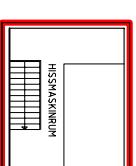

FÄR EJ BETRAKTAS SOM
UPPMÄTNINGSRITNING DÅ
DETALJMÄTNING EJ ÄR
UTFÖRD.
VISSA ÄYVIKELSER KAN
FÖREKOMMA.

BET	ANDRINGSVÄRDE	SKALA	DATUM
RELATIONSHANDLING			
KV FILAREN, ÖREBRO			
KV FILAREN 1			
FASTIGHETER AB			
X	A	AREA CONSULTING AB	TEL: 091-96 74 00 FAX: 091-96 74 01
K			
V			
VS			
F			
H			
DRÖMMARE	BYGGARE	BYGGLO	HANDELSOMRÅDE
S07015	P8/L0		P BANG
2007-03-30	ANSVARIG		
KV FILAREN 1			
AREA			
VÅNING 7			
Skala: A1: 1:100	NUMMER	I BET	
A3: 1:200	A-49,1-10710		