



1-092-0902

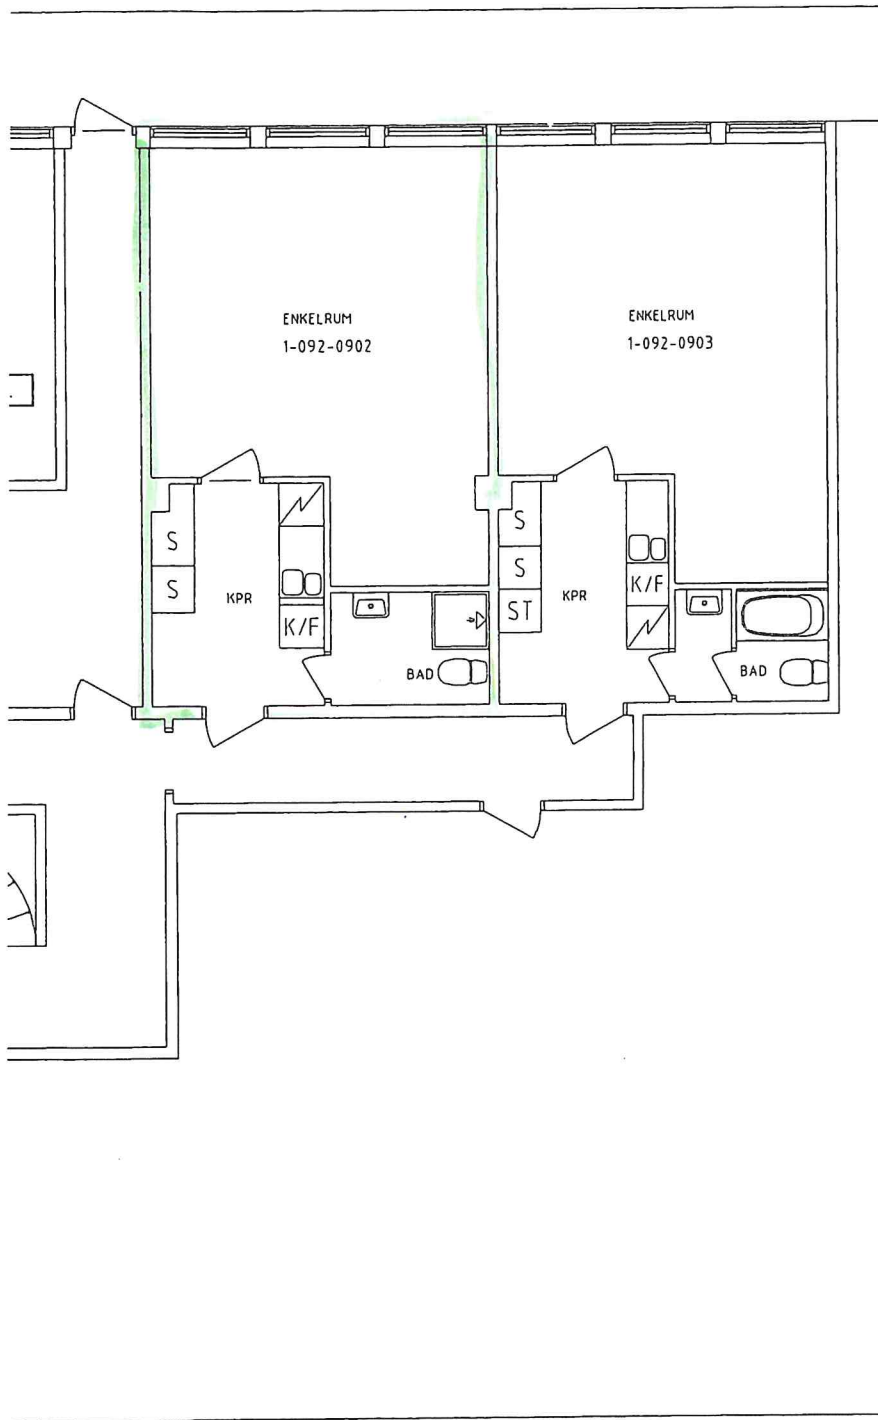

FÅR EJ BETRAKTAS SOM
UPPMÄTNINGSRITNING DÅ
DETALJMÄTNING EJ ÄR
UTFÖRD.
VISSA AVVIKELSER KAN

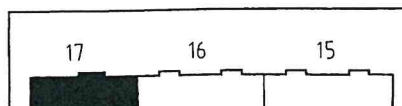

BET	ANT	FÖRÄNDRING AVSEER	SKALA	DATUM
RELATIONSHANDLING				
FABRIKEN 17, ÖREBRO				
BEHRN FASTIGHETER AB				
X	A	PROJEKTERINGSGRUPP, PEPL	TEL: 011-16 76 10	
	K			
	V			
	VS			
	E			
	H			
UPPDRAG NR		RITAD AV	HANDLÄGGARE	
433438		JH	M WJJK	
DATUM		ANSVARIG		
2018-11-09				
JÄRNVAGSGATAN 9				
FABRIKEN 17				

1-0909 K-PEPL-ORA-UPPDRAG-433438-11-12-A-MODELL-VA-0-P002.DWG JOSEFIN HOOG