


VÅNING 4

BTA-OPA	
NAMN	AREA
BTA	494.5 m ²

BRA UTHYRINGSBAR	
NAMN	AREA
LOA-V 1-058-0003	262.7 m ²
LOA-V 1-058-0004	59.2 m ²
LOA-V 1-058-0006	105.4 m ²
	427.3 m ²

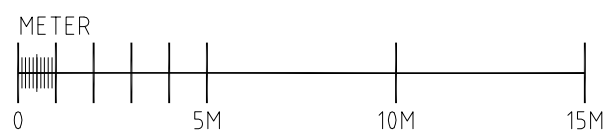

FÅR EJ BETRAKTAS SOM
UPPMÄTNINGSRITNING DÅ
DETALJMÄTNING EJ ÄR
UTFÖRD.
VISSA AVVIKELSER KAN
FÖREKOMMA.

BET	ANT	ANDRINGS AVSER	SIGN	DATUM
RELATIONSHANDLING				
KV FILAREN, ÖREBRO				
BEHRN FASTIGHETER AB				
X	A	PROJEKTENGAGEMANG, PEGI	TEL: 019-16 74 00	FAX: 019-16 74 01
	K			
	V			
	VS			
	E			
	H			
	UPPDRAG NR	RITAD AV	HANDLÄGGARE	
	381028	LG	P BANG	
	DATUM	ANSVARIG		
	2013-02-14			
KV FILAREN 1				
AREA				
VÅNING 4				
SKALA	A1: 1:100	NUMMER	I BET	
	A3: 1:200	A-49.1-1040		