



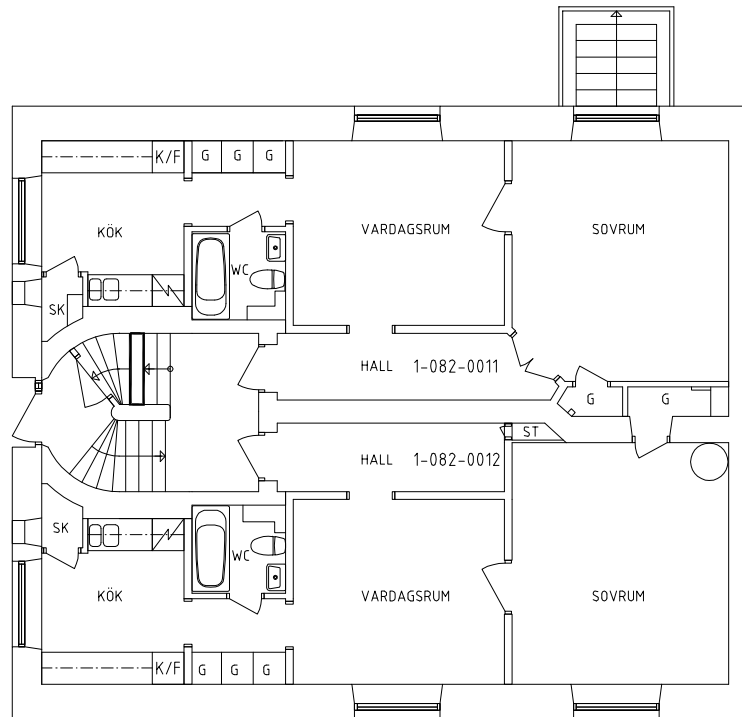

VÅNING 2, BV

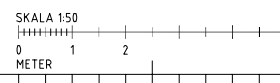

FÅR EJ BETRAKTAS SOM
UPPMÄTNINGSRITNING DÅ
DETALJMÄTNING EJ ÄR
UTFÖRD.
VISSA AVVIKELSER KAN
FÖREKOMMA.

BET	ART	ÄNDRINGEN AVSEER	SEN	DATUM
RELATIONSHANDLING				
HAREN 8, ÖREBRO				
BEHRN FASTIGHETER AB				
X	A	PROJEKTERINGSHANDLING PER	TEL: 099-16 76 00	FAX: 099-16 76 01
	K			
	V			
	VS			
	E			
	N			
UPPDRAG NR		RITAD AV	HANDLÄGGARE	
391433		JB	M. WIJK	
DATUM		ANSVARIG		
2014-05-12				
NYGATAN 45A				
HAREN 8, GÄRDSHUSET				
VÅNING 2, BV				
SKALA	A1: 1:50	NUMMER	I BET	
	A3: 1:100	A-40.1-1020		