BTA-OPA	
NAMN	AREA
BTA	1163.5 m²
OPA	2.5 m²
	1166 m²

BRA UTHYRNINGSBAR	
NAMN	AREA
LOA:V 1-072-0001A	185.1 m²
LOA:V 1-072-0001B	221.2 m²
LOA:V 1-072-0001C	176.6 m²
LOA:V 1-072-0002	152.7 m²
LOA:V 1-072-0003	225.9 m²
	961.5 m²

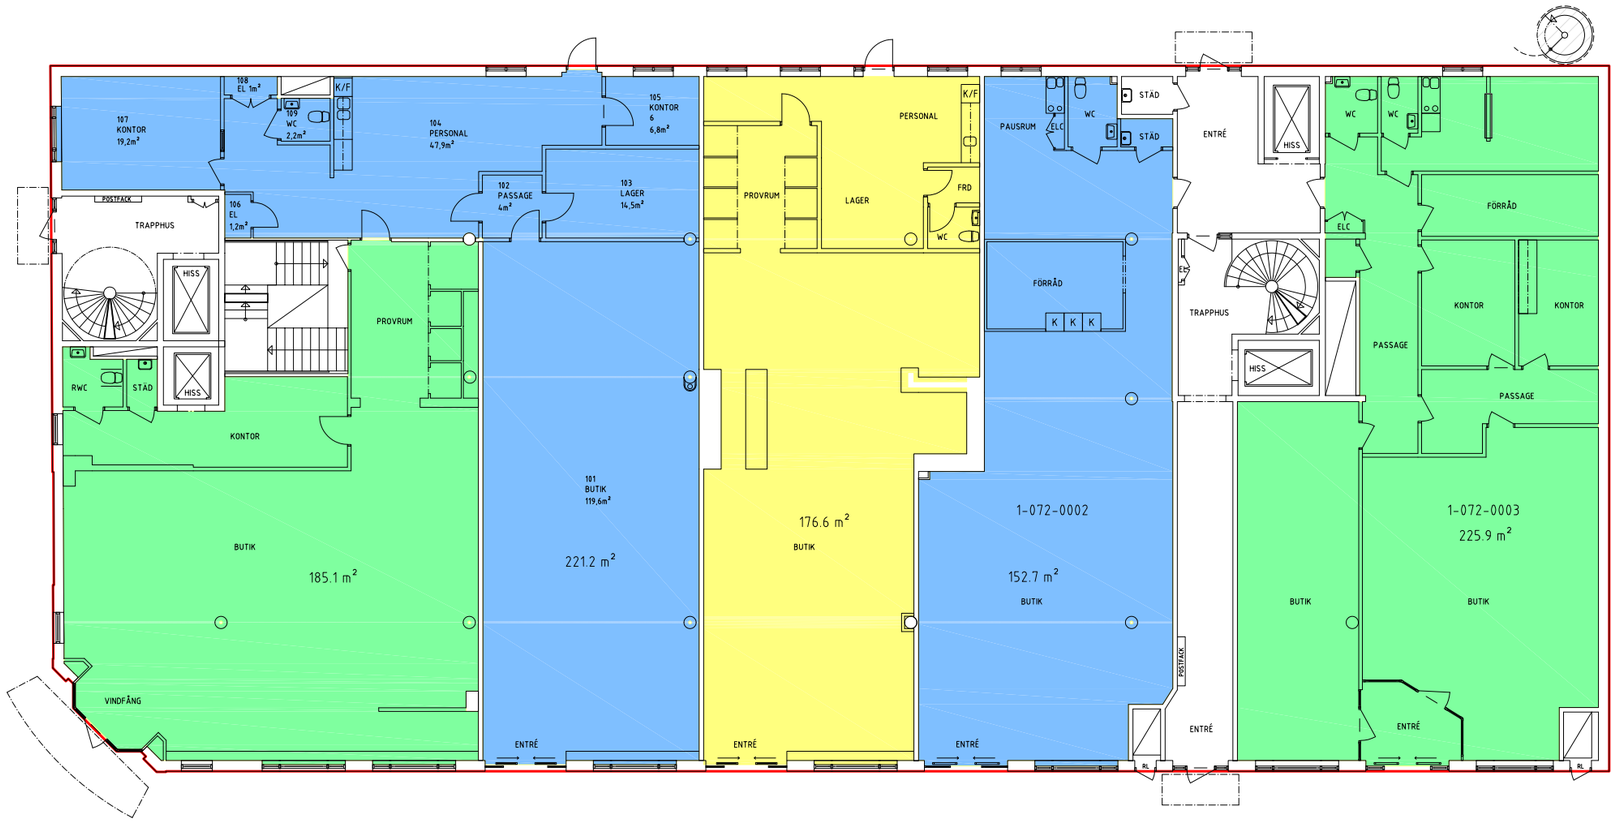

VÅNING 2

METER

0 5M 10M 15M

FÅR EJ BETRAKTAS SOM UPPMÄTNINGSRITNING DÅ DETALJMÄTNING EJ ÄR UTFÖRD.
VISSA AVVIKELSER KAN FÖREKOMMA.

BET	ANT	ÄNDRINGEN AVSER	SIGN	DATUM

RELATIONSHANDLING

PRÄSTGÅRDEN 14, ÖREBRO

BEHRN FASTIGHETER AB

X	A PROJEKTENGAGEMANG	TEL: 010-516 05 60	
	K		
	V		
	VS		
	E		
	M		

UPPDRAG NR	RITAD AV	HANDLÄGGARE
431995	C ZETTERMAN	M WIJK
DATUM 2019-01-29	ANSVARIG	

PRÄSTGÅRDEN 14

ARIA
VÅNING 2

SKALA	NUMMER	BET
A1: 1:100 A3: 1:200	A-49.1-1020	