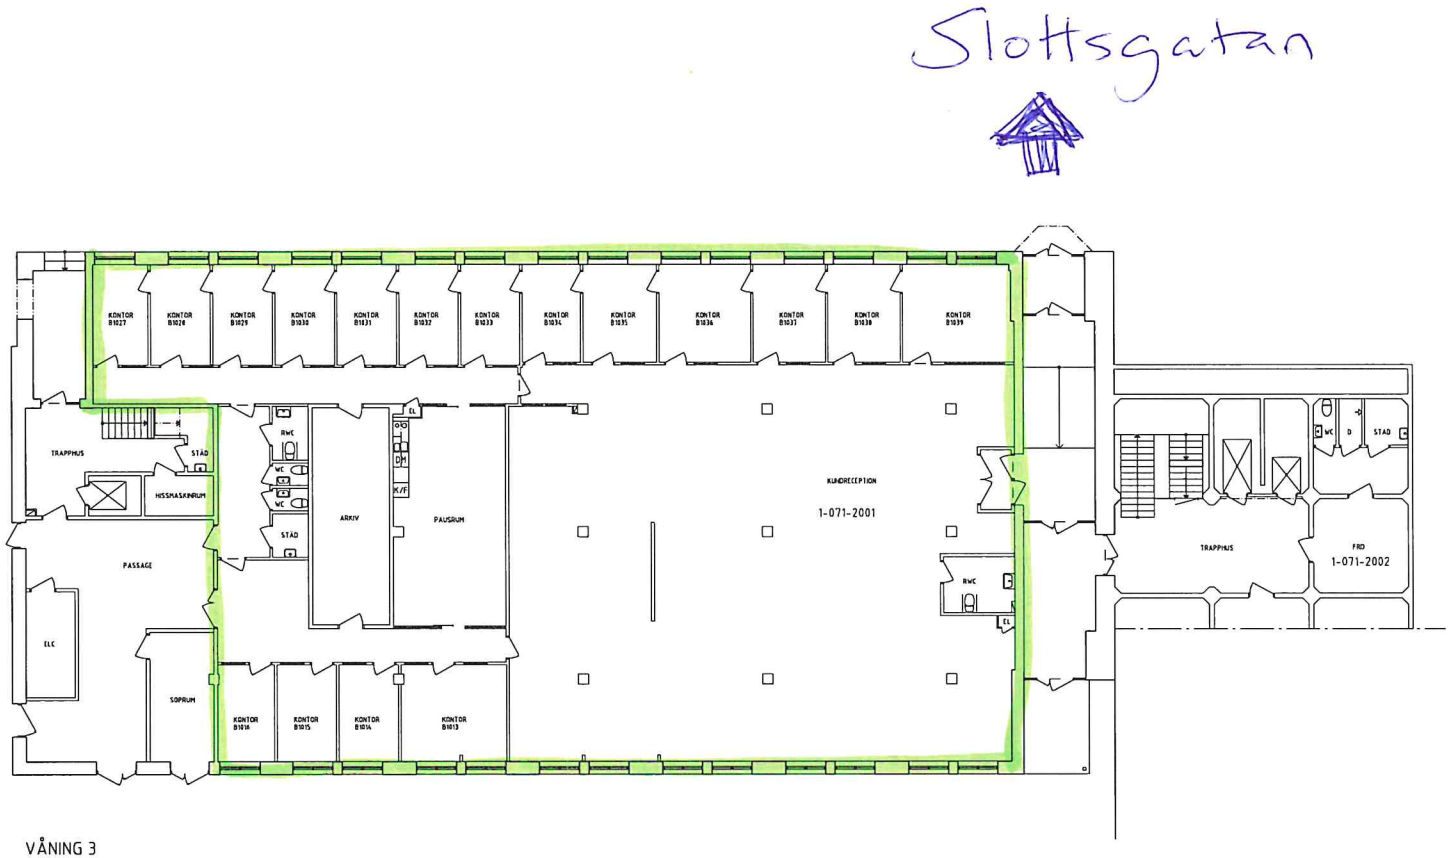

VÅNING 3

METER

0 5M 10M 15M

FÅR EJ BETRAKTAS SOM UPPMÄTNINGSRITNING DÅ DETALJMÄTNING EJ ÄR UTFORD.
VISSA AVVIKELSER KAN FÖREKOMMA.

BET	ANT	ÄNDRINGEN AVSER	SIGN	DATUM

RELATIONSHANDLING

KNECKTBACKEN 22, ÖREBRO

BEHRN FASTIGHETER AB

X	A	PROJEKTENGAGEMANG ARIA TEL. 019-18 94 00 FAX. 019-18 94 01
	K	
	V	
	VS	
	E	
	R	

UPPDRAG NR	RITAD AV	HANDLÄGGARE
S07022	LG	M WIJK
DATUM	ANSVARIG	
2011-08-18		

KNECKTBACKEN 22

VÅNING 3 BOTTENVÅNING

SKALA	NUMMER	BET
A1: 1:100 A3: 1:200	A-40.1-1030	