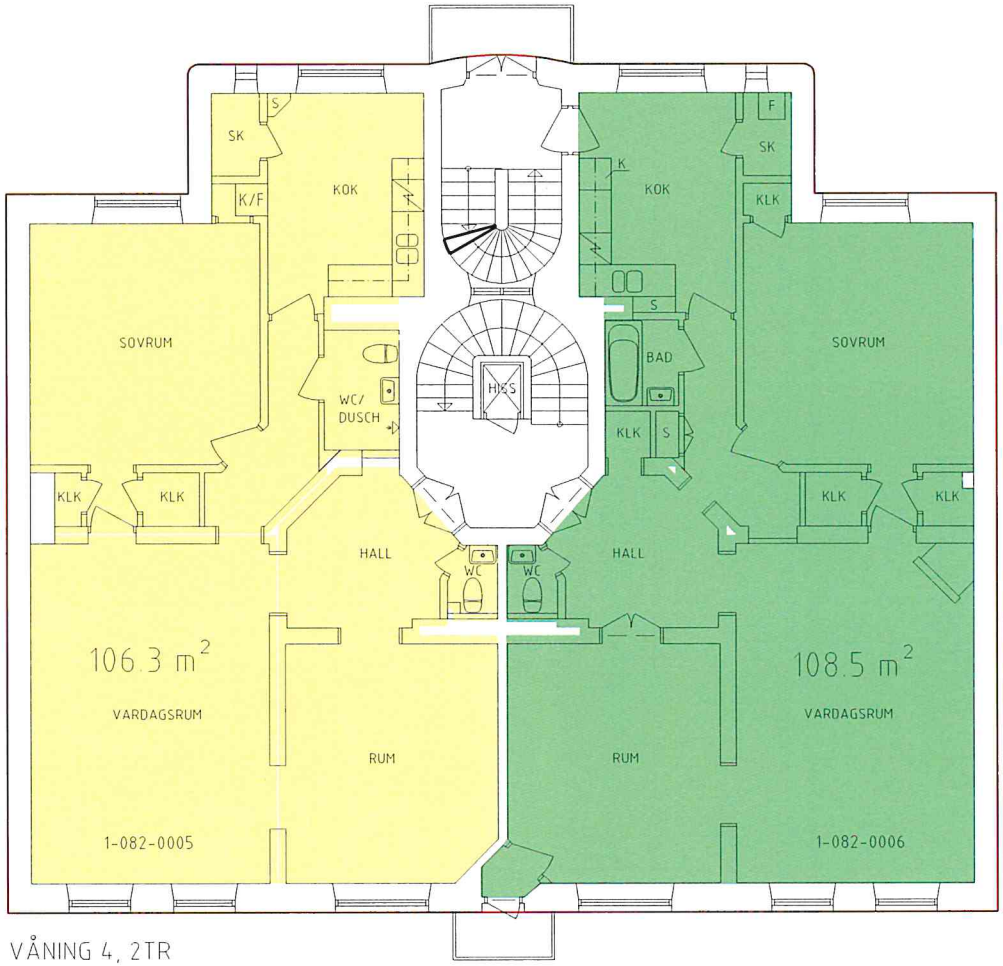

VÅNING 4, 2TR

BTA-OPA	
NAMN	AREA
BTA	279.7 m²
OPA	4.4 m²
	284 m²

BRA UTHYRNINGSBAR	
NAMN	AREA
BOA 1-082-0005	106.3 m²
BOA 1-082-0006	108.5 m²
	214.8 m²

SKALA 1:50

0 1 2 5

METER

FÅR EJ BETRAKTAS SOM UPPMÄTNINGSRITNING DÅ DETALJMÄTNING EJ ÄR UTFÖRD.
VISSA AVVIKELSER KAN FÖREKOMMA.

BET	ANT	ÄNDRINGEN AVSER	SIGN	DATUM

RELATIONSHANDLING

HAREN 8, ÖREBRO

BEHRN FASTIGHETER AB

X	A	PROJEKTENGAGEMANG FEM
	K	
	V	
	VS	
	E	
	M	

UPPDRAG NR	RITAD AV	HANDLAGGARE
431995	C ZETTERMAN	M WIJK

DATUM 2018-06-05 ANSVARIG

NYGATAN 45
HAREN 8, HUVUDBYGGNAD
AREA
VÅNING 4, 2TR

SKALA A1: 1:50 A3: 1:100 NUMMER A-49.1-1040 BET

XREF: \\A-modell\A40-P004.dwg

PLO 2018-06-05 12:50 K:\PERL\ORA\UPPDRAG\431995\7 UPPDRAGSDOKUMENTATION\2018-05-09 UPPDATERINGAR\HAREN8\HUVUDBYGGNAD\AREA\AREA_PLAN4.DWG CAROLINE ZETTERMAN